



# 學校更衣淋浴間介紹

新竹縣立員東國中

執行成果報告表 / 更衣淋浴間設施配置圖

## 執行成果報告表



圖1：更衣淋浴間設施



圖2

圖3

圖4

圖5



圖6

圖7

圖8

圖9

### 一、計畫執行

指標	<p>空間及設施符合原申請案之規劃內容。</p> <ol style="list-style-type: none"> <li>1. 設置項目（內部配置圖）</li> <li>2. 設置地點（位置圖）</li> <li>3. 經費支用</li> <li>4. 創意與特色</li> </ol>
辦理情形	<ol style="list-style-type: none"> <li>1. 請見竣工圖</li> <li>2. 請見校園平面圖</li> <li>3. 請見經費結算表</li> <li>4. 透過有限的經費將原有廢棄淋浴間重新整修。             <ul style="list-style-type: none"> <li>A. 男淋浴間以修補方式進行加強，女淋浴間則重新規劃設計，展現嶄新樣態。</li> <li>B. 本校配合校舍拆除重建，利用本改建工程，方便學生使用盥洗室。</li> </ul> </li> </ol>

### 二、實際使用

指標	<ol style="list-style-type: none"> <li>1. 學校有向全校師生說明本案設施內容及使用方式。</li> <li>2. 學生使用本案設施的意願。</li> <li>3. 學生使用本案設施的近便程度。</li> <li>4. 有配合相關之教學活動。</li> <li>5. 規劃如何吸引身體活動能力較為弱勢學生。</li> </ol>
辦理情形	<ol style="list-style-type: none"> <li>1. 透過朝會、會議及課程項全校師生宣導淋浴間內容及使用方法。</li> <li>2. 校隊及上課師生皆可使用。</li> <li>3. 學生樂於使用相關設施。</li> <li>4. 本淋浴間位於活動中心內，便於學生使用。配合學校活動議題，結合淋浴更衣設施的目的，進行性別平等教育、人權教育、生理衛生教育、環境教育等教育宣導活動。</li> <li>5. 健康與體育課程中，教導運動基本禮儀，保持身體清潔及衛生習慣，形塑健康運動觀念。</li> </ol>

### 三、營運管理


指標	<ol style="list-style-type: none"> <li>1. 訂定本案設施使用說明或管理要點。</li> <li>2. 有指定專人負責管理、指導及維護本案設施。</li> <li>3. 對社區開放與研訂收費制度。</li> </ol>
辦理	<p>本校學校更衣淋浴間設施已於<u>102年1月8日</u>起開始營運。</p> <ol style="list-style-type: none"> <li>1. 已訂定更衣淋浴間設施使用管理辦法。廠商依契約保固三年。</li> <li>2. 本校由學務主任、體育老師、總務處保管淋浴間鑰匙，並指導學生使用。</li> </ol>

情形

3. 總務處事務組長負責維護本案設施。於行政會報討論相關開放及收費制度。
4. 請見更衣淋浴間設施使用管理辦法。

## ○ 更衣淋浴間設施配置圖

更衣淋浴間平面圖A

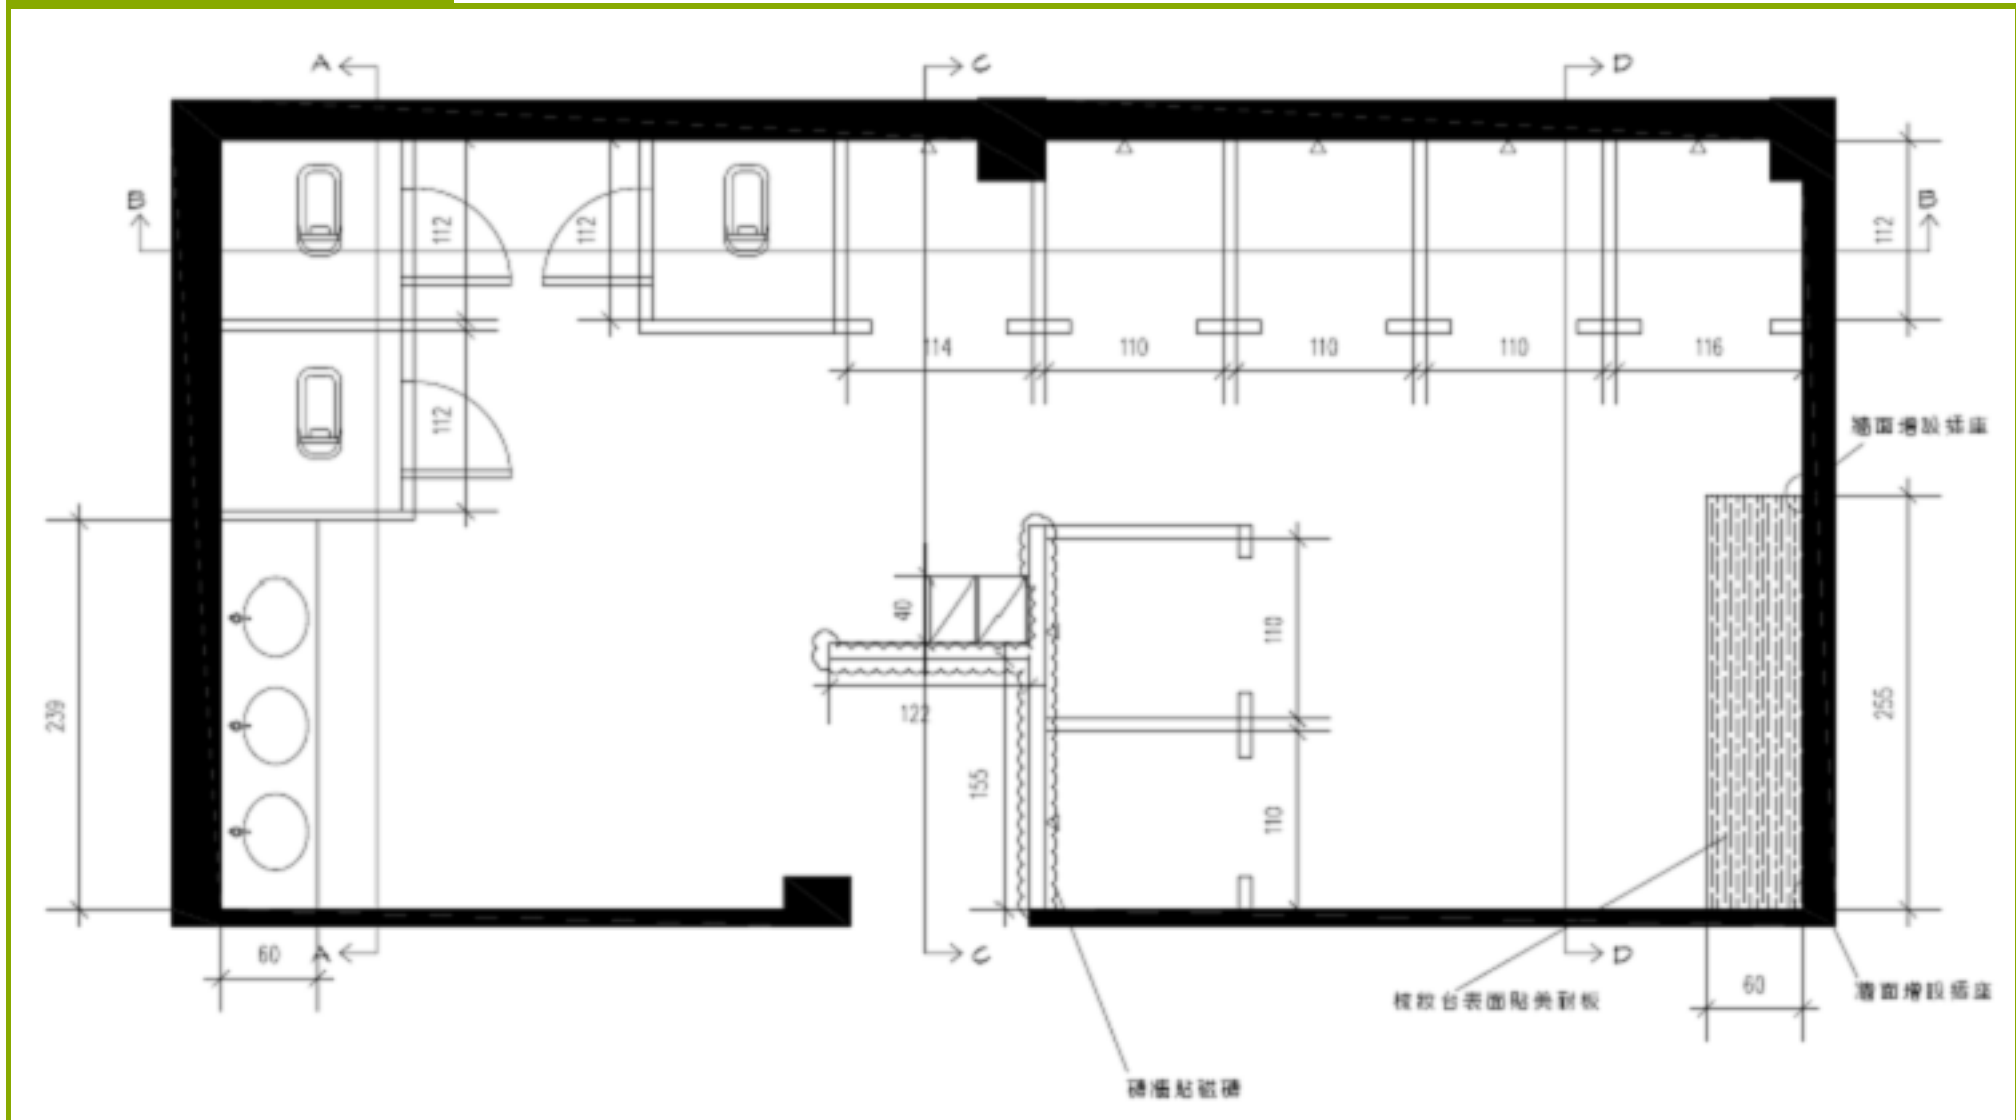

更衣淋浴間平面圖B

